Woj. łódzkie
Powiat: bełchatowski
Gmina: Miasto Bełchatów
Obręb: 13
Działka: 89/21
ul. Wojska Polskiego

GK.6641.3427.2020

MAPA SYTUACYJNO – WYSOKOŚCIOWA
Skala 1:500

INWENTARYZACJA POWYKONAWCZA BUDYNKU USŁUGOWO-BIUROWEGO
oraz
PRZYŁĄCZA ENERGETYCZNEGO, WODY i KANALIZACJI SANITARENJ

Godło mapy:
6.1545.32.15.4.3– układ „2000”
Układ współrzędnych „2000”
Poziom odniesienia „Kronsztadt 60”

Wykonał 04.01.2021 r.:
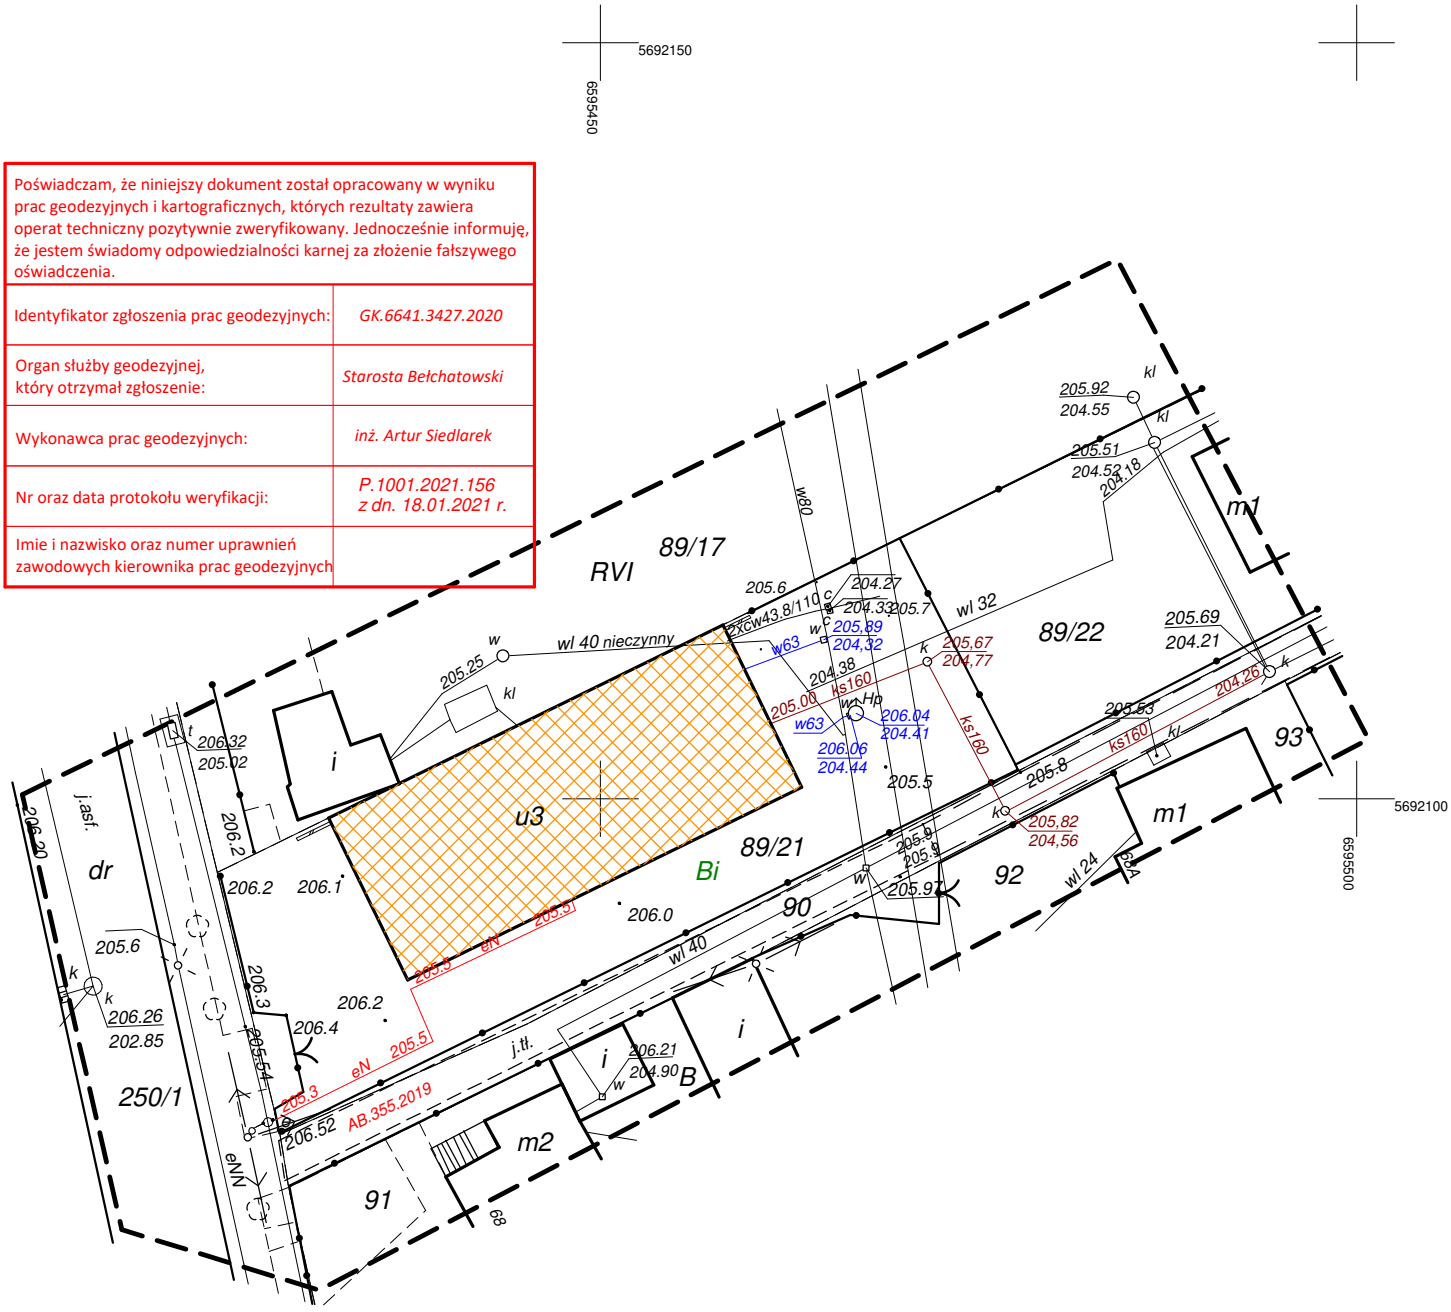
Poświadczam, że niniejszy dokument został opracowany w wyniku prac geodezyjnych i kartograficznych, których rezultaty zawiera operat techniczny pozytywnie zweryfikowany. Jednocześnie informuję, że jestem świadomy odpowiedzialności karnej za złożenie fałszywego oświadczenia.	
Identyfikator zgłoszenia prac geodezyjnych:	GK.6641.3427.2020
Organ służby geodezyjnej, który otrzymał zgłoszenie:	Starosta Bełchatowski
Wykonawca prac geodezyjnych:	inż. Artur Siedlarek
Nr oraz data protokołu weryfikacji:	P.1001.2021.156 z dn. 18.01.2021 r.
Imie i nazwisko oraz numer uprawnień zawodowych kierownika prac geodezyjnych